

會勘紀錄表

客戶名稱	中華航空	會勘日期	2021.10.18	購買動機	原LED供應商(飛利浦)之燈具照度不足故更換燈具廠商
聯絡人	劉R	客戶預算	N		
地點	桃園市大園區	付款方式		希望照度(lux)	1100/700/500


現場環境資訊

目前使用燈具種類	<input type="checkbox"/> 螢光燈 <input type="checkbox"/> 水銀燈 <input type="checkbox"/> 複金屬燈 <input type="checkbox"/> 無極燈 <input type="checkbox"/> 高壓鈉燈 <input checked="" type="checkbox"/> LED燈 <input type="checkbox"/> 無				
燈具瓦數(w)	150	燈具數量(個)	101	色溫(k)	5500
現場照度(lux)	558 - 1616	年用電時數(hr)	2112 (8/day)	電費(元/度)	

安裝需求(無安裝需求毋需填寫)

配線需求	<input type="checkbox"/> 需要 <input type="checkbox"/> 不需要	迴路數量(迴)		繼電器數量(個)	
燈控需求	<input type="checkbox"/> 需要 <input type="checkbox"/> 不需要	開關箱數量(個)		突波器數量(個)	
可安裝時間	<input type="checkbox"/> 平日 <input type="checkbox"/> 假日	環境淨空	<input type="checkbox"/> 可以 <input type="checkbox"/> 不可以	希望完成時間	
高空作業方式	<input type="checkbox"/> 吊卡 <input type="checkbox"/> 曲臂車 <input type="checkbox"/> 剪刀車 <input type="checkbox"/> 鷹架 <input type="checkbox"/> 梯子 <input type="checkbox"/> 天車			工資保固需求	<input type="checkbox"/> 需要 <input type="checkbox"/> 不需要

現場尺寸/燈具位置/照度/迴路與配電箱圖說

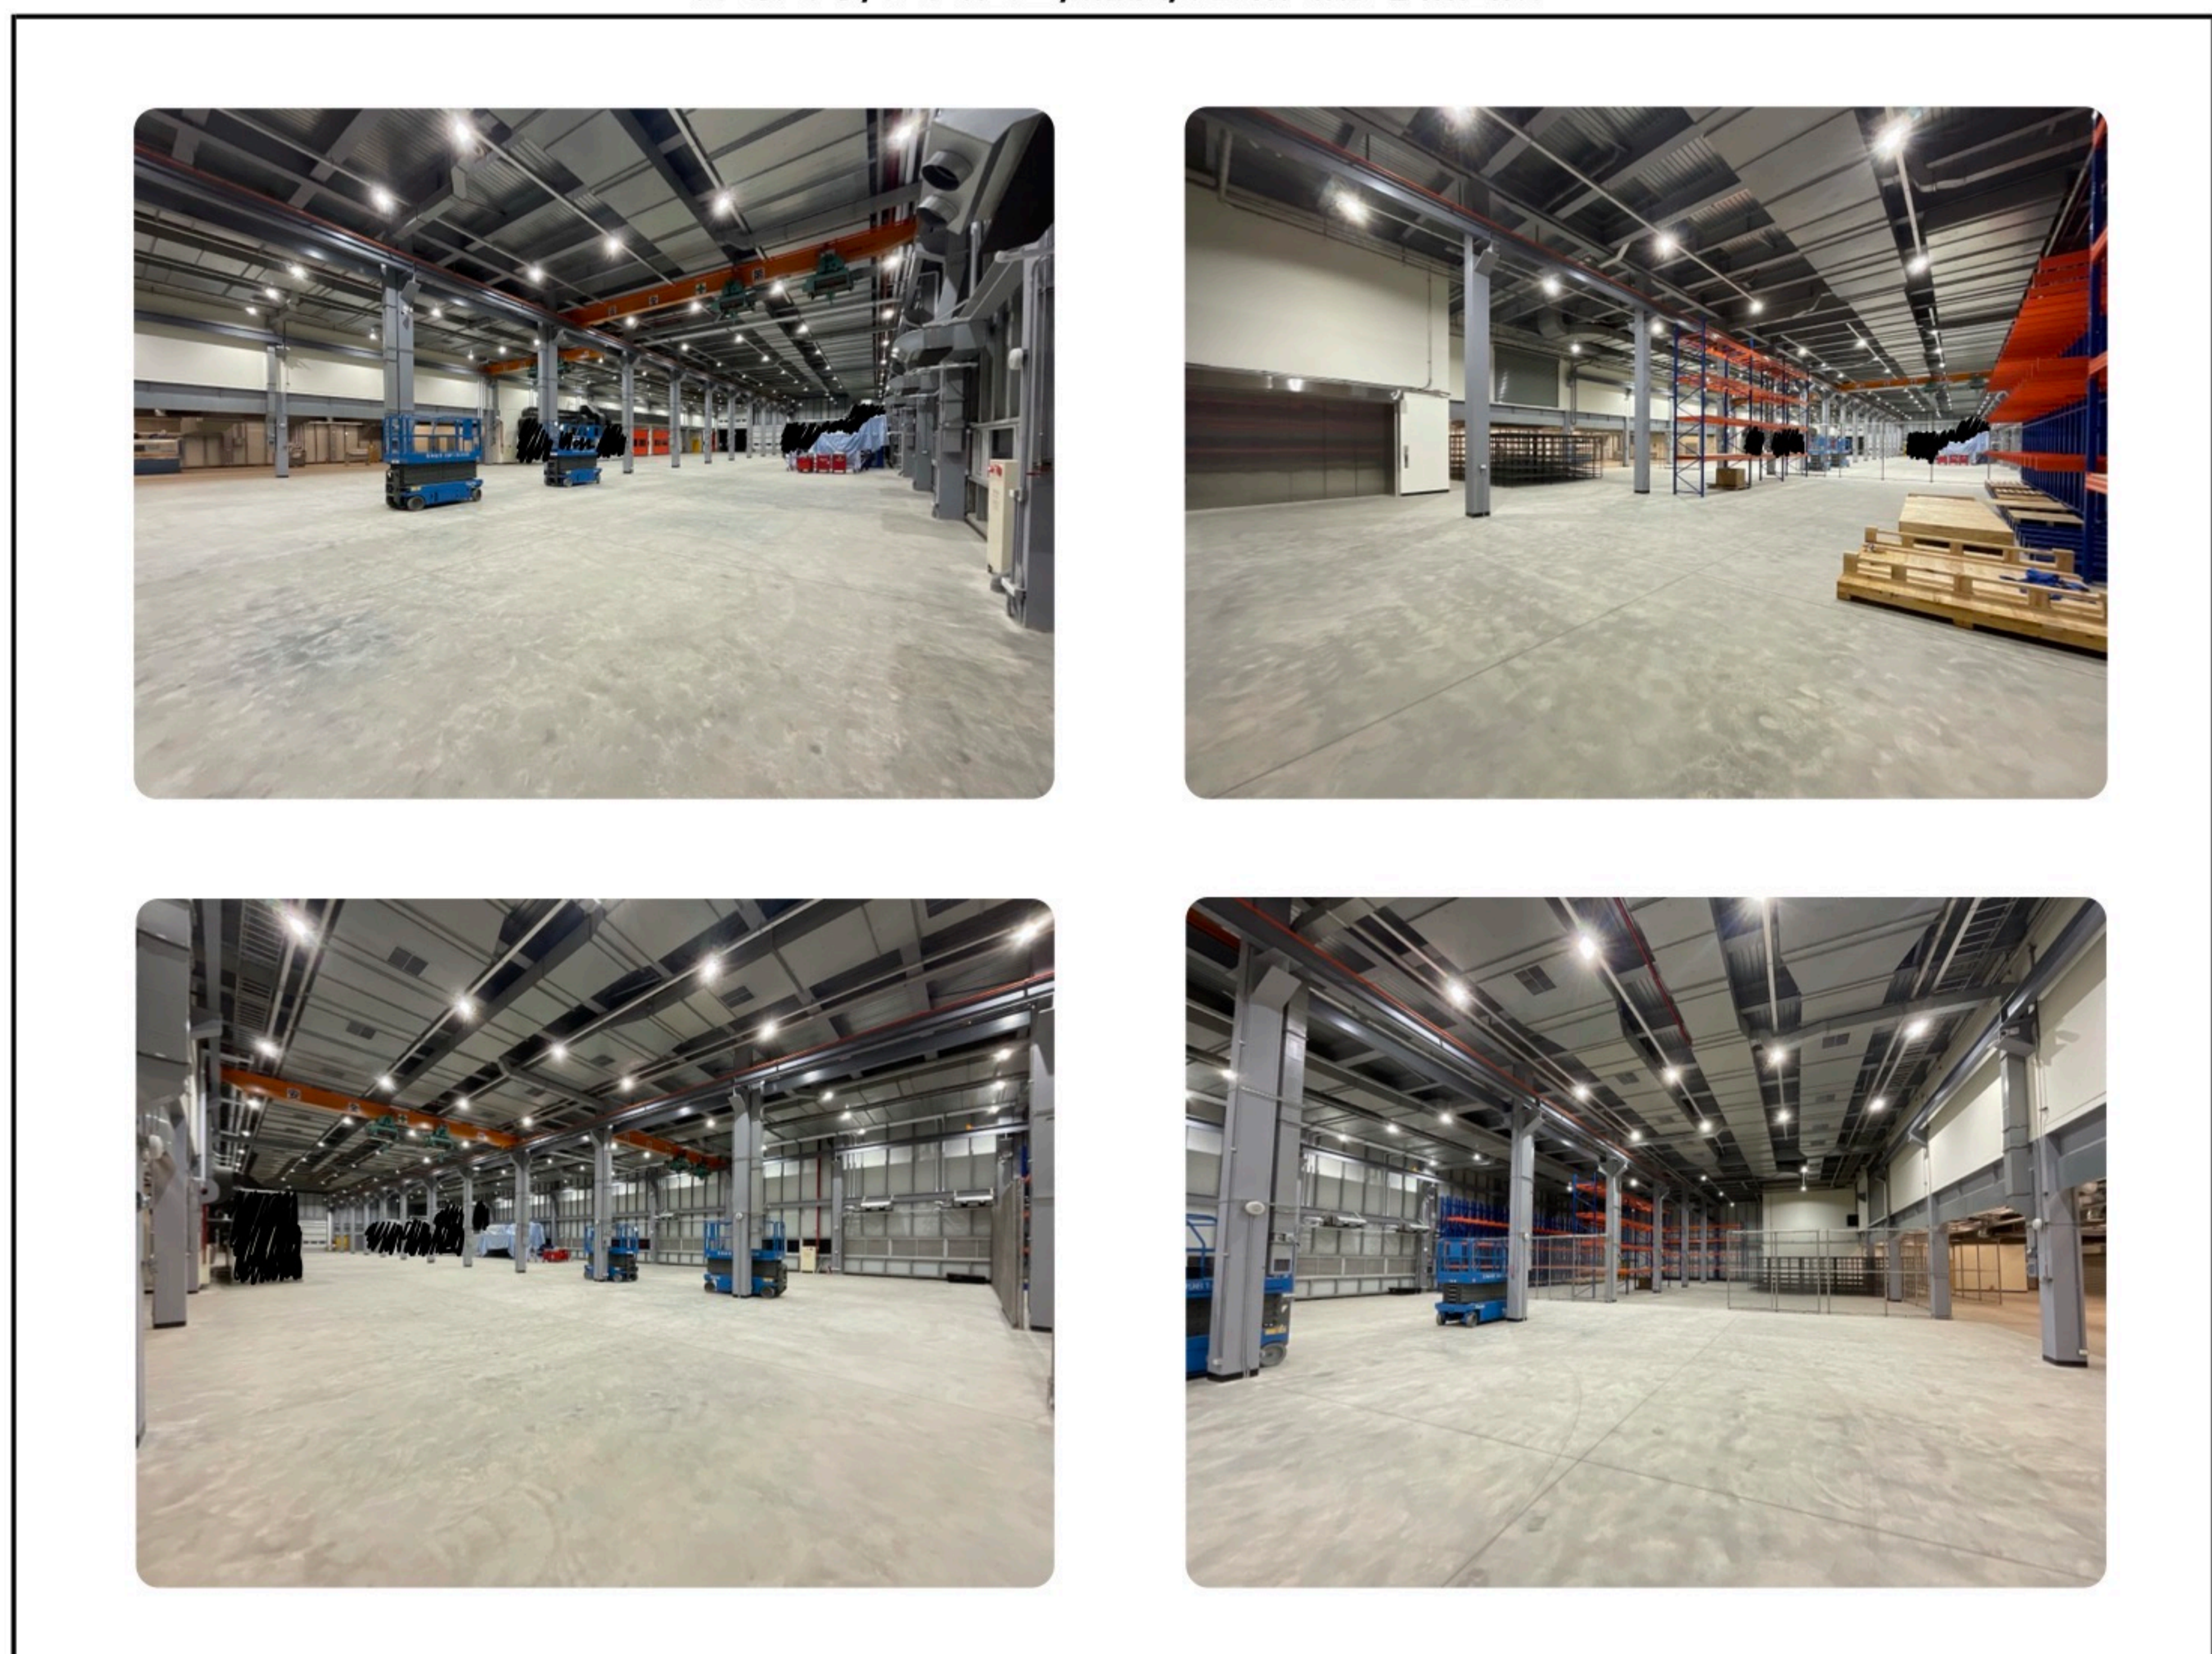



其他事項	原使用飛利浦 200W 天井燈, 照度僅約 1000 lux 無法達到美國客戶要求, 經更換燈具廠商改用 150W 後進行實測平均照度約在 1300 lux, 已可完全符合所需。
------	---

客戶簽名

劉三明 10/18


會勘紀錄表

現場尺寸/燈具位置/照度/迴路與配電箱圖說

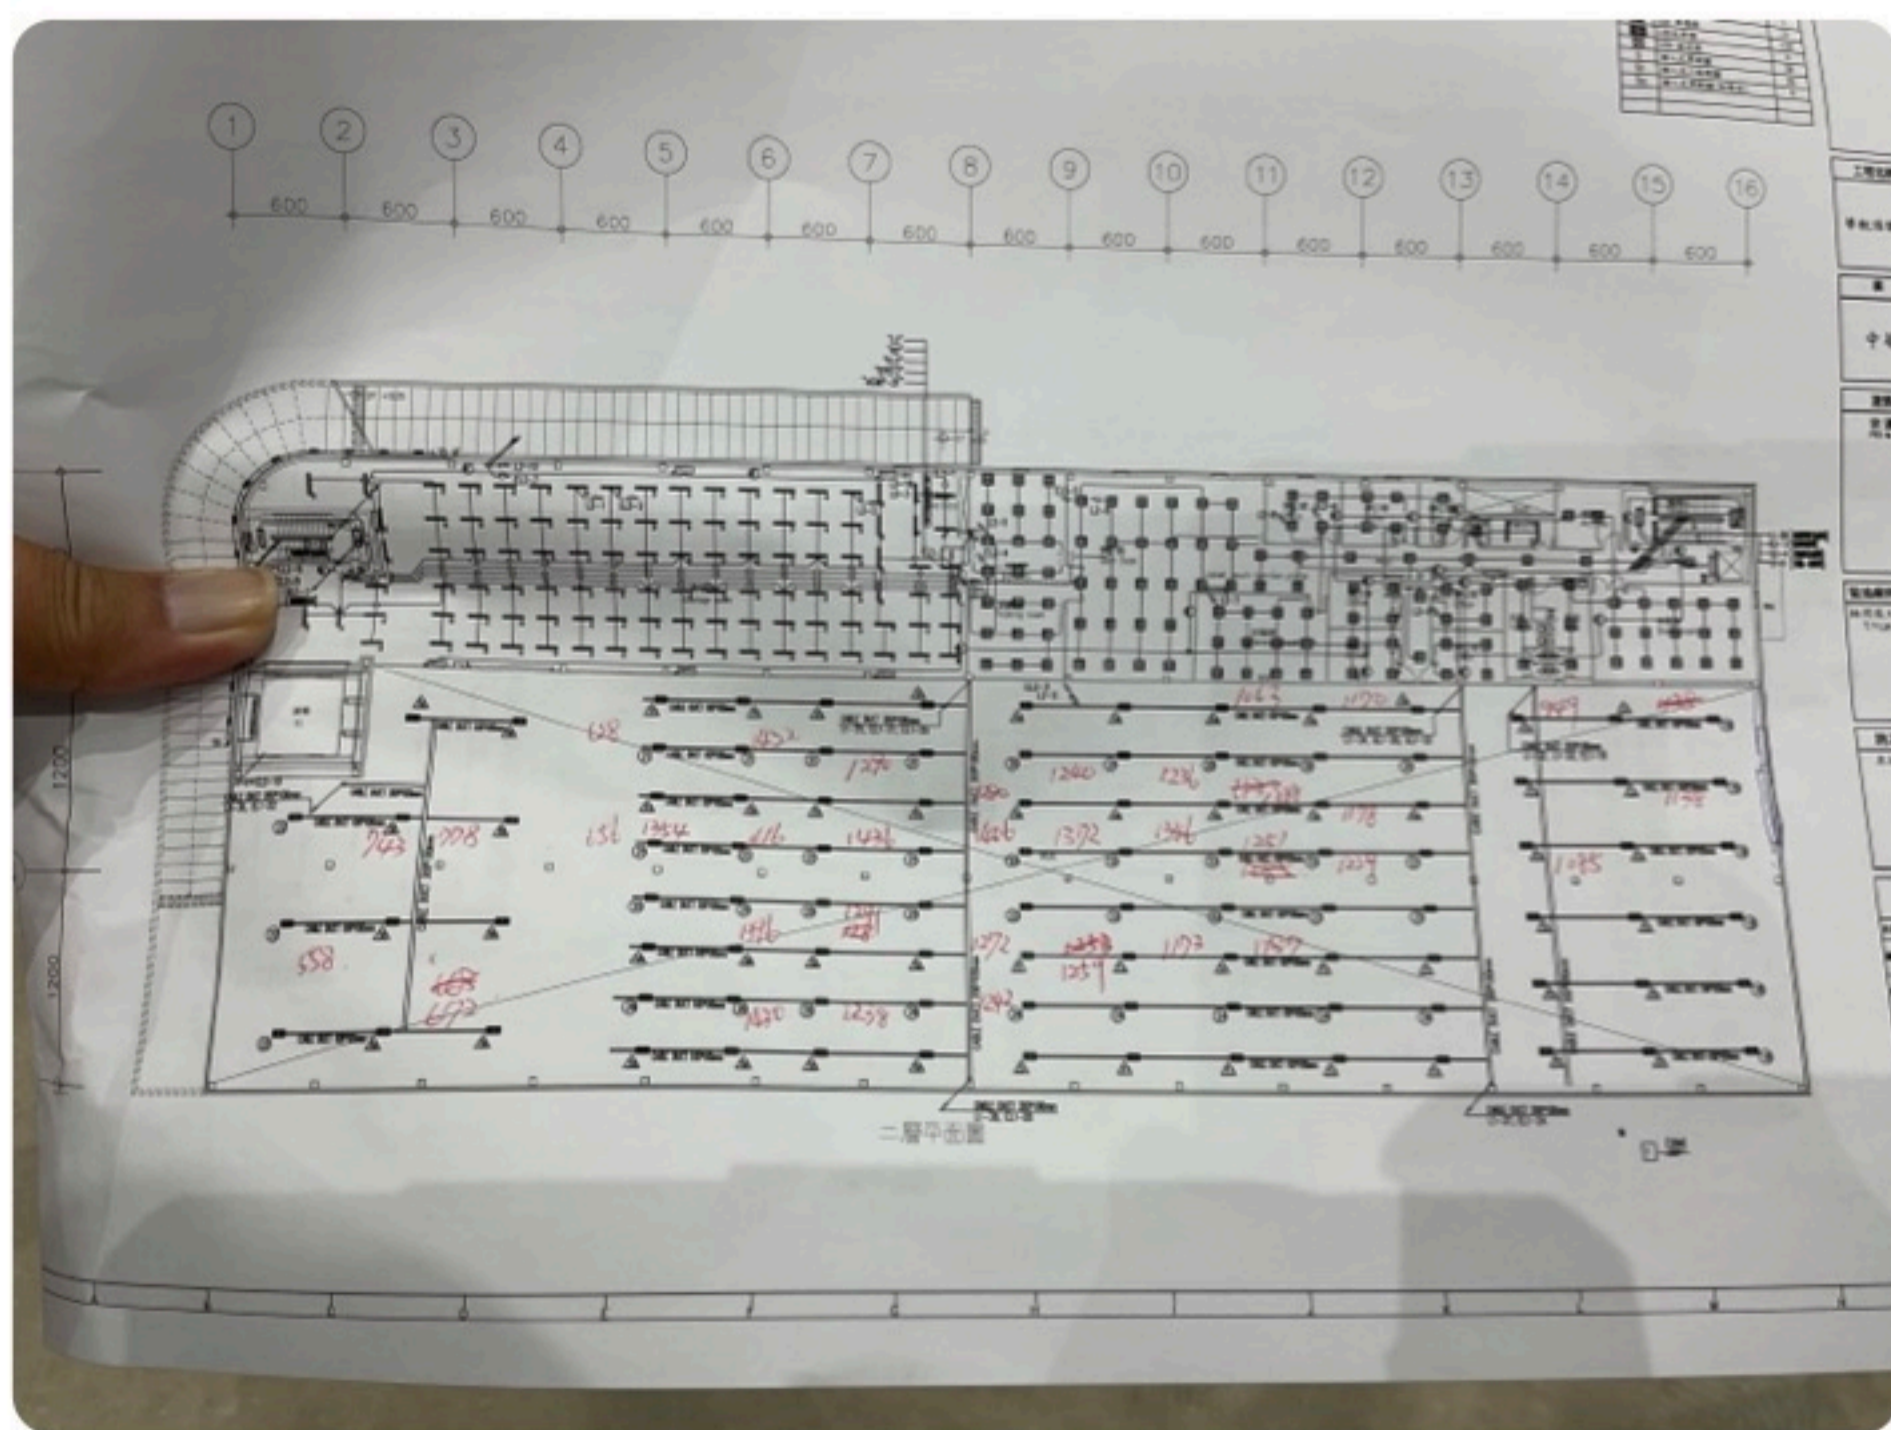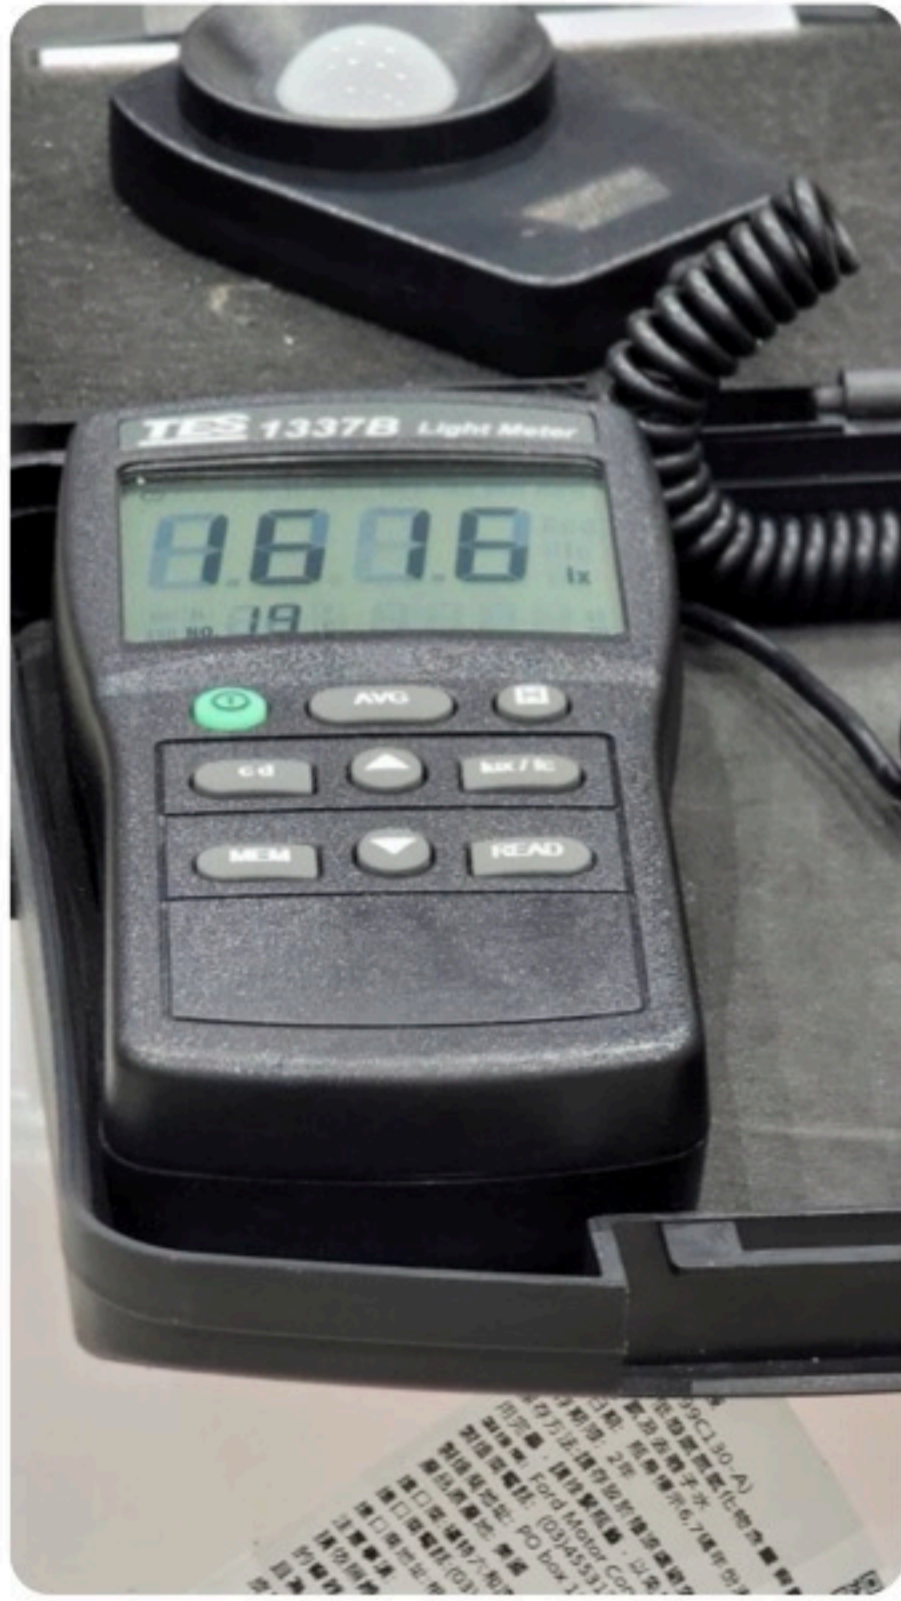

客戶簽名

 10/8

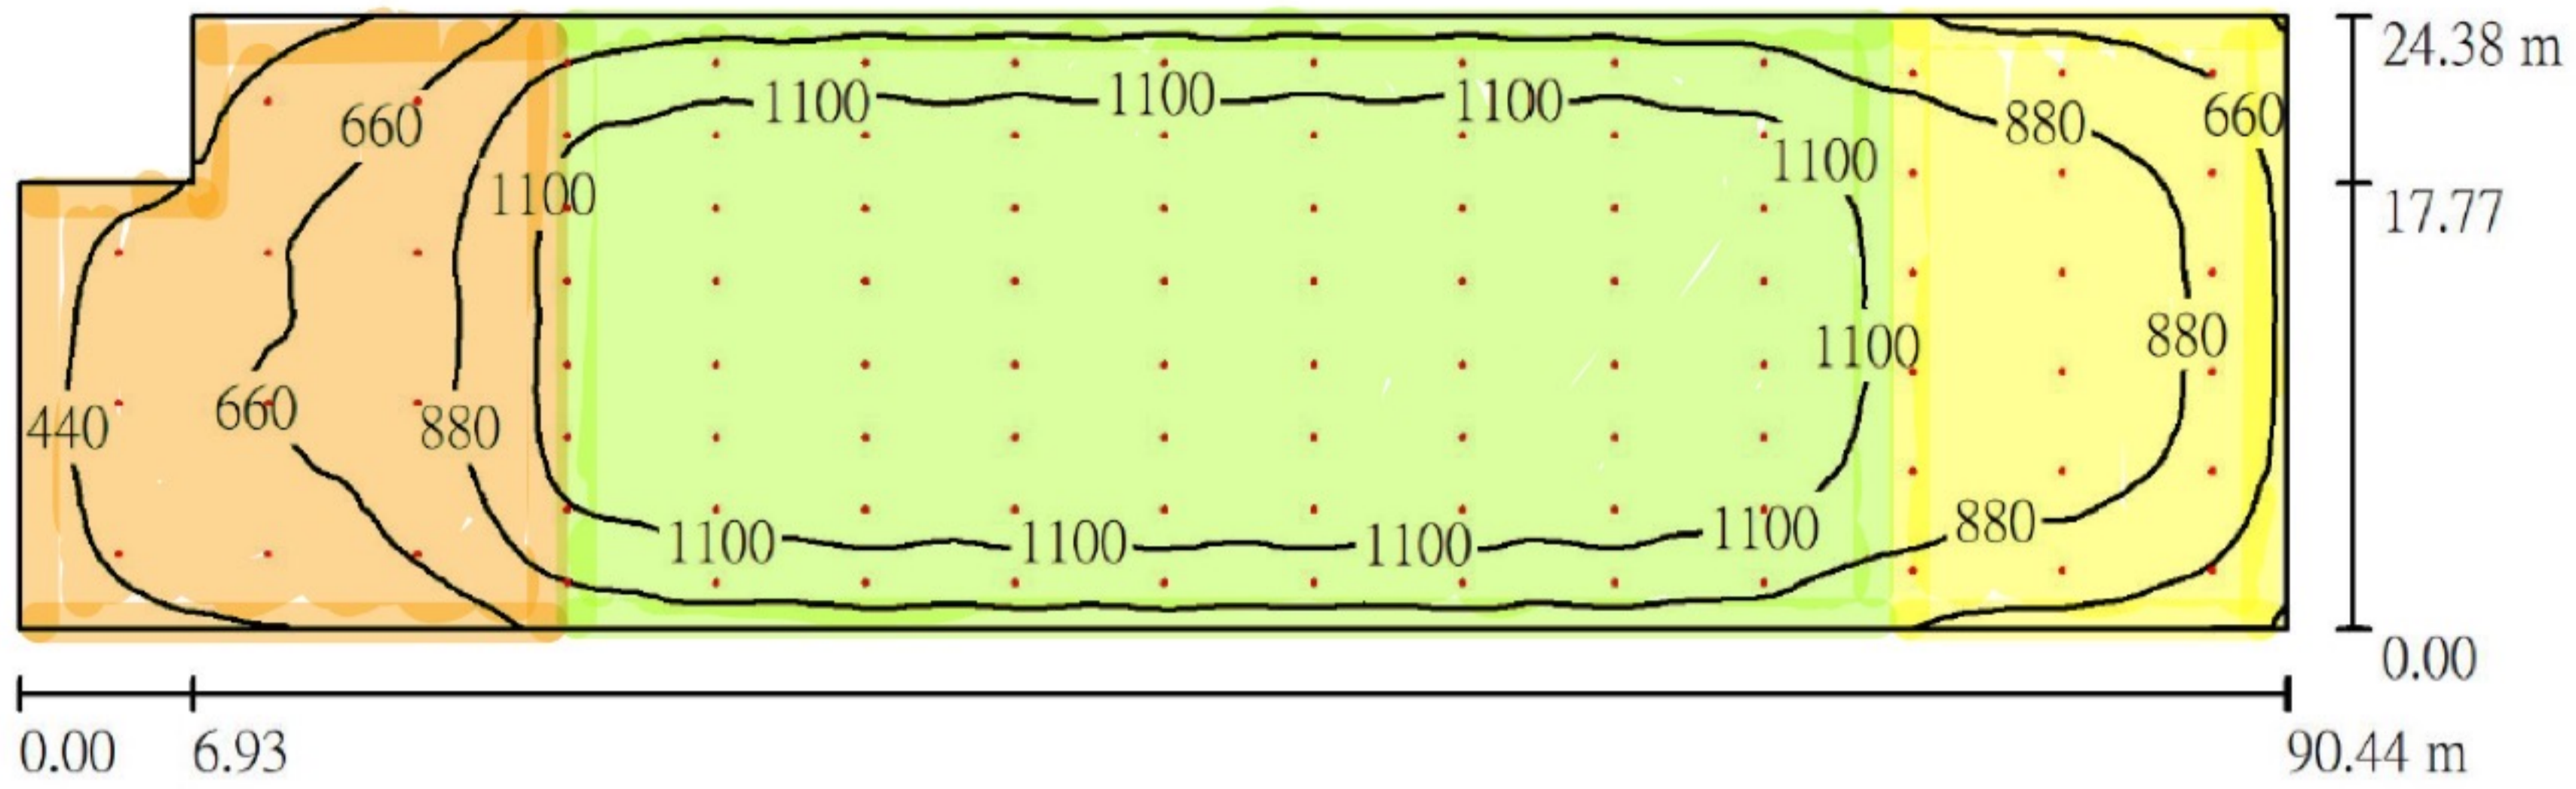


空間高度: 7.500 m, 安裝高度: 7.200 m, 維護係數: 0.80

數值單位: Lux, 比例 1:647

表面	ρ [%]	平均照度 [lx]	最小照度 [lx]	最大照度 [lx]	最小照度 / 平均照度
工作面	/	984	247	1328	0.251
地板	20	965	269	1304	0.279
天花板	70	194	89	677	0.457
牆壁 (6)	50	366	89	839	/

安裝前模擬

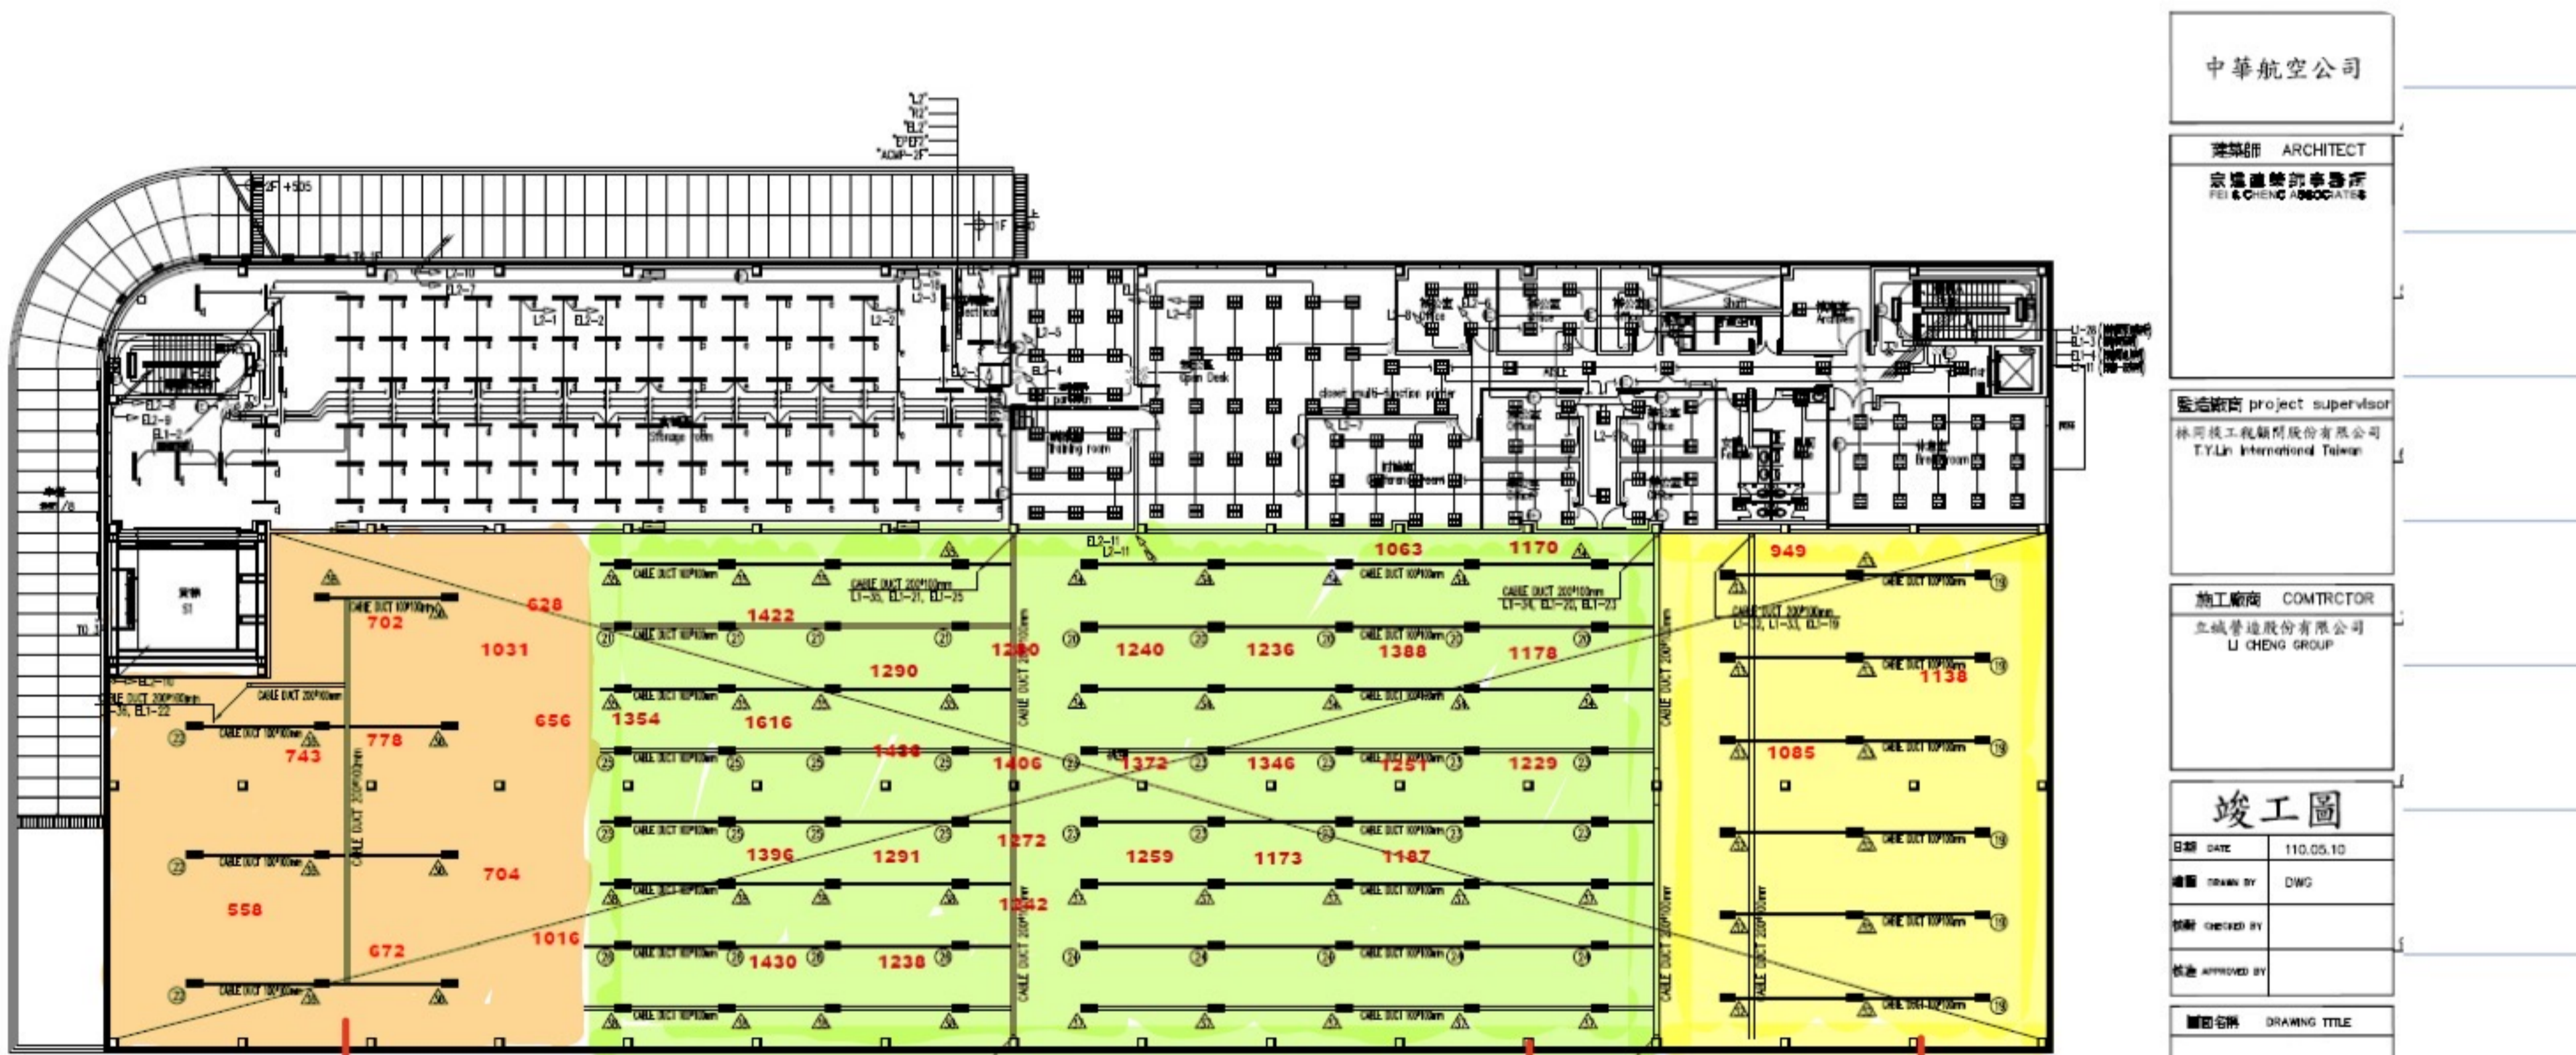

1101018照度實測紀錄

安裝後實測結果

AVG = 748

AVG = 1298

AVG = 1057

中華航空公司	
竣工圖	
日期 DATE	110.05.10
繪圖 DRAWN BY	DWG
校對 CHECKED BY	
核准 APPROVED BY	
圖名 DRAWING TITLE	
二層 值機位候機室平面圖	
比例尺 SCALE	A1-S1/300 A3-S1/300
圖號 DRAWING NO.	張號 SHEET NO.
FF-10011	